
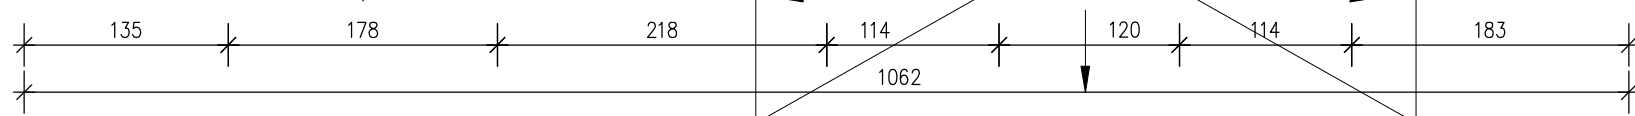
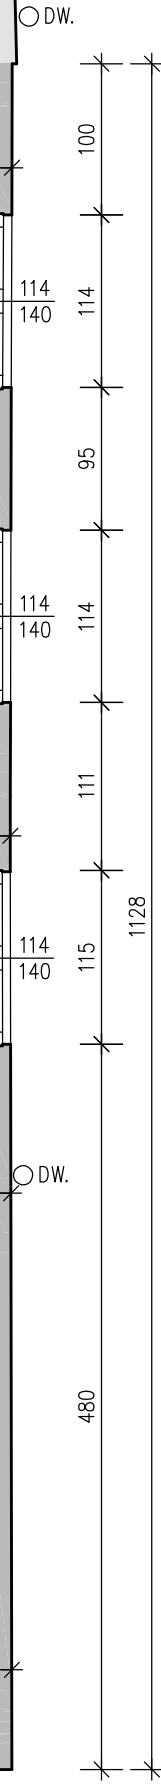


NACHBARGEBÄUDE

NACHBARGEBÄUDE

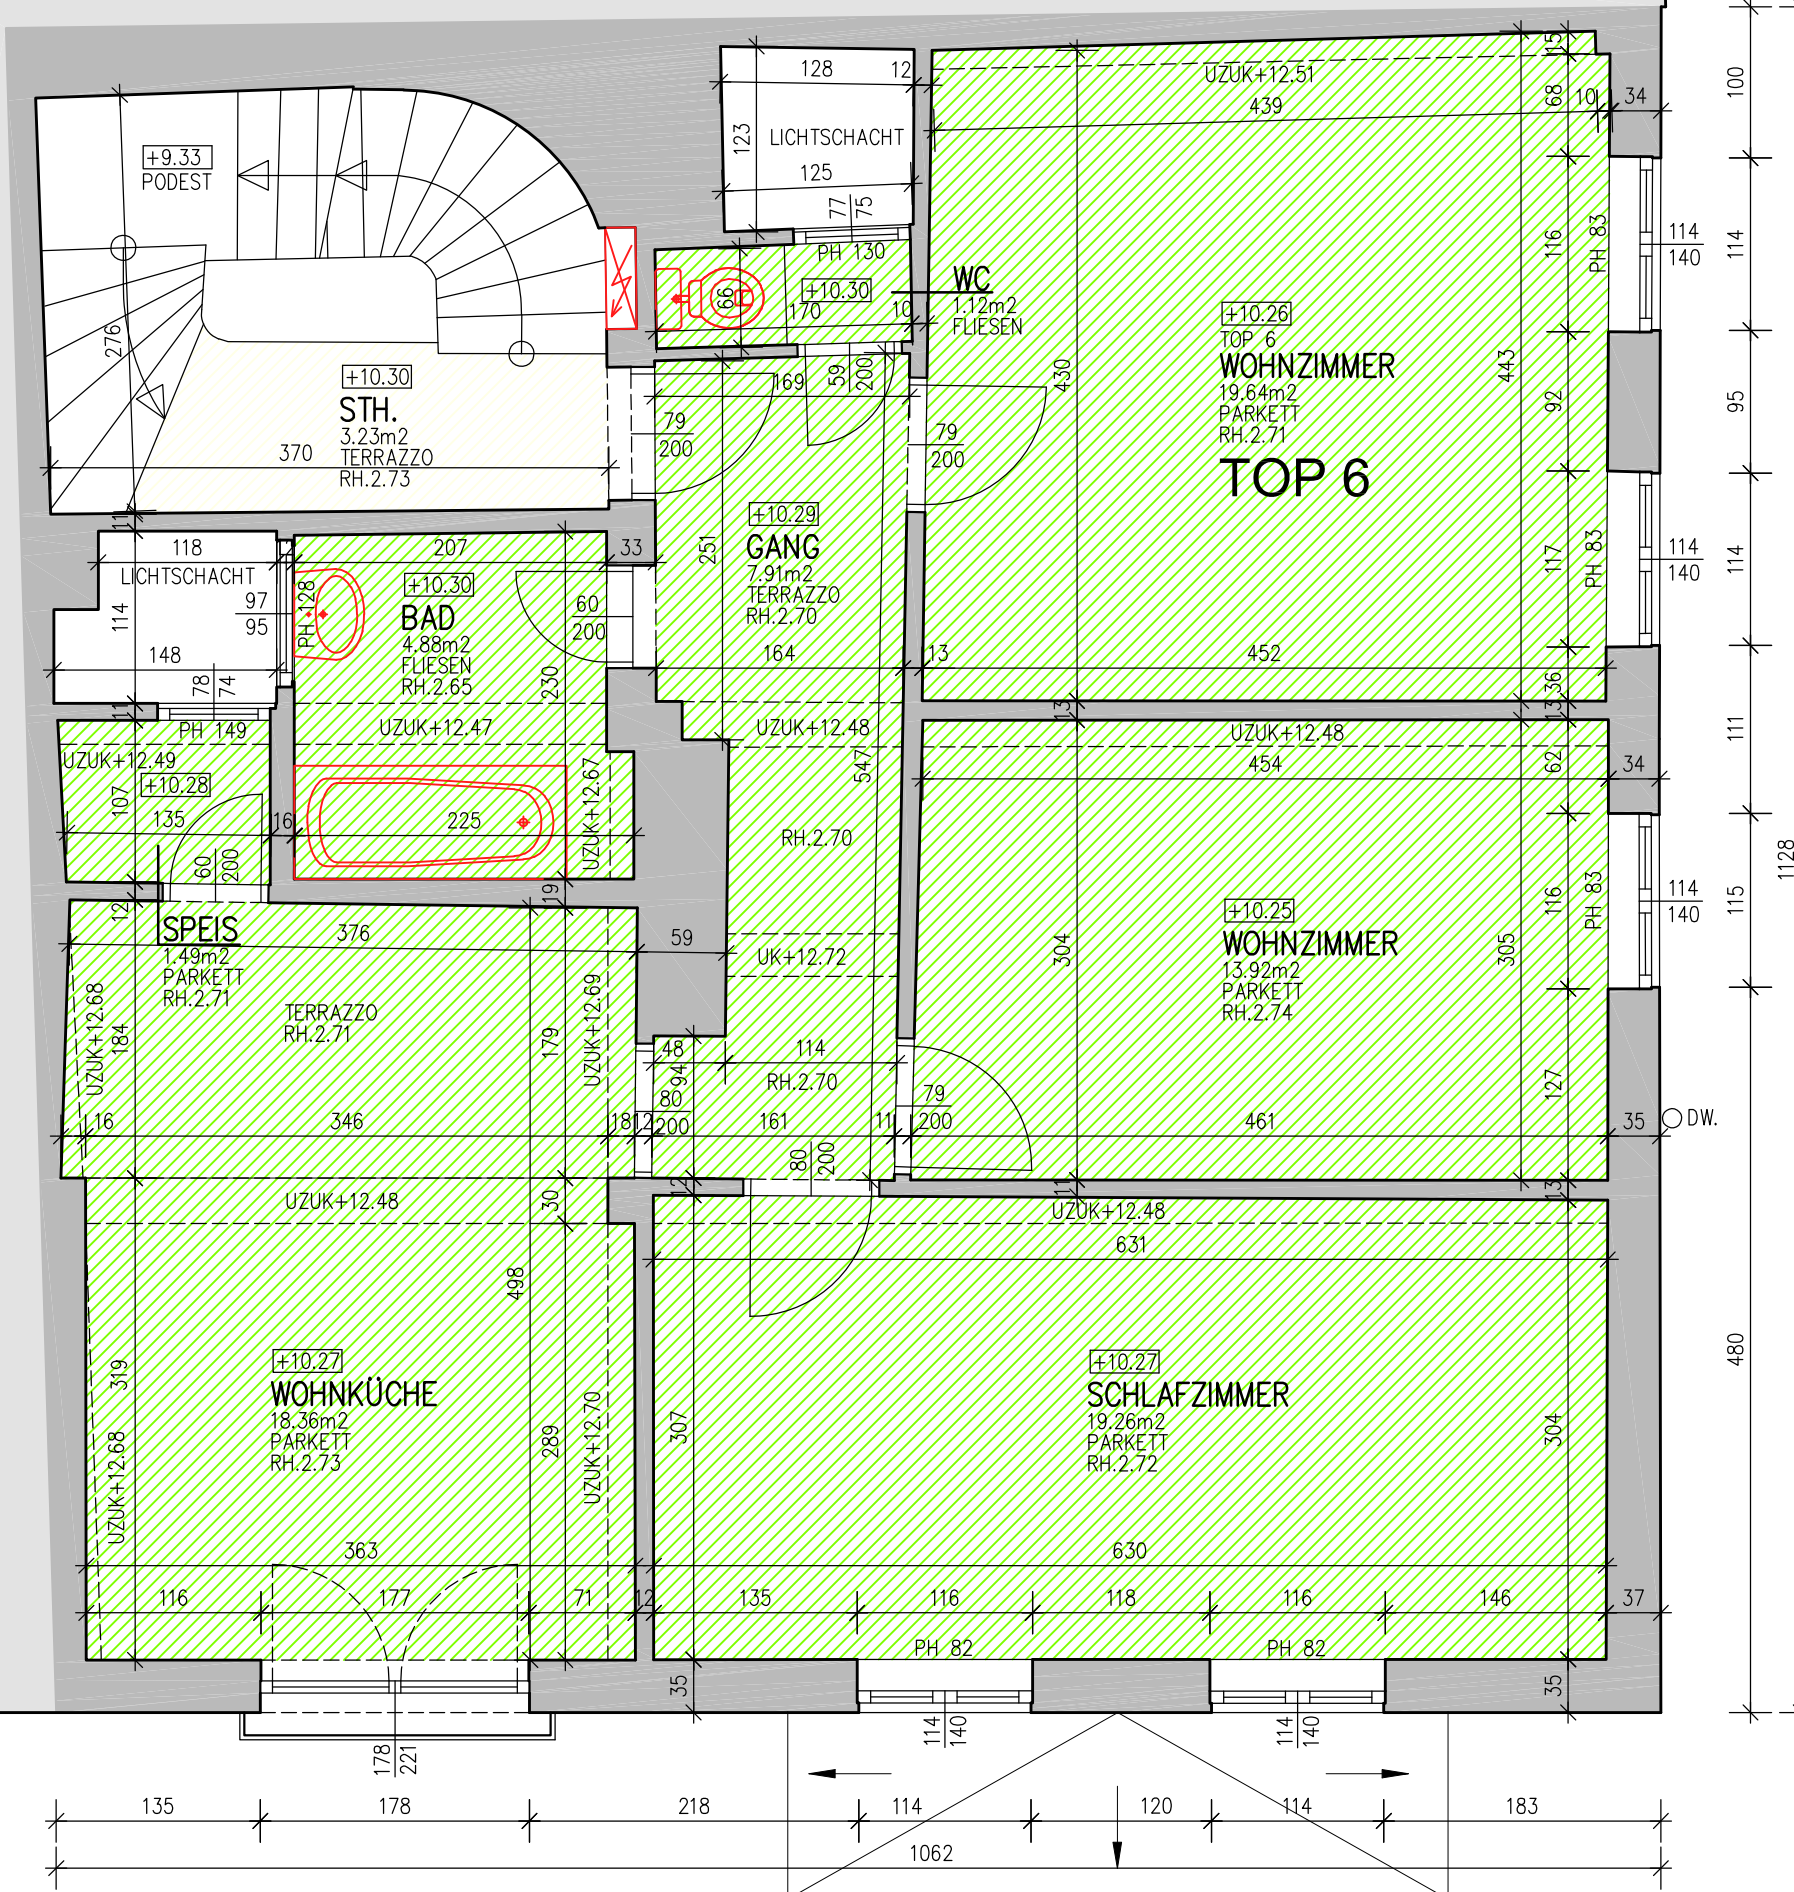

3.OBERGESCHOSS

3.OG

- VOR BEGINN ALLER ARBEITEN BZW. DETAILARBEITUNGEN SIND NATURMASSE ZU NEHMEN!
- ART UND TRAGFÄHIGKEIT VON MATERIALIEN SIND ZU ÜBERPRÜFEN!


GEOMETER DIPL.ING. GUNTHER FALLY
 INGENIEURKONSULENT FÜR VERMESSUNGSWESEN
 Hofhaymer Allee 9 · A-5020 Salzburg
 TEL. 0662/824020 · FAX 0662/824019-12 · EMAIL FALLYGEO@AON.AT

GEBÄUDEBESTANDSPLAN

MIETS- U. GESCHÄFTSHAUS
GETREIDEGASSE 48 SALZBURG

GZ	GRUNDRISS	3.OG
KG: SALZBURG		
M=1:50		
	01/04a	
SALZBURG MÄRZ 2004		